


RZUT KONDYGNACJI 5


SKALA: 1:100



SZKIC ORIENTACYJNY

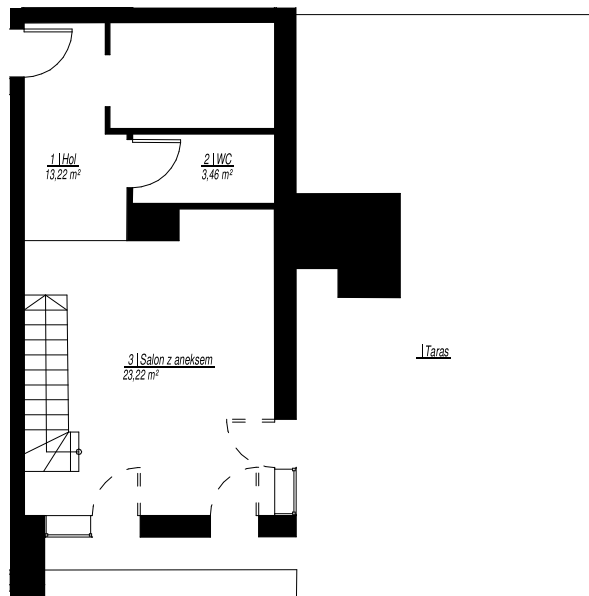


RZUT KONDYGNACJI 5

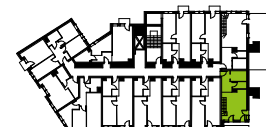

SKALA: 1:1000

RZUT KONDYGNACJI 6

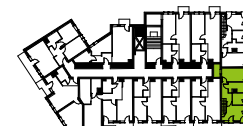

SKALA: 1:1000

NR	NAZWA POMIESZCZENIA	POW. [m²]
----	---------------------	-----------

Lokal mieszkalny

Kondygnacja 5

1	Hol	13,22
2	WC	3,46
3	Salon z aneksem	23,22
		39,90

Kondygnacja 6

4	Komunikacja	7,53
5	Wnęka garderob.	3,04
6	Pokój	11,96
7	Łazienka	5,98
8	Wnęka garderob.	5,74
9	Sypialnia	12,47
		46,72

Suma powierzchni:

86,62

RZUT KONDYGNACJI 6

SKALA: 1:100

